

HAT/_____/2020.

Előterjesztésben közreműködött:

Rékasi Éva Számv., Vagyonnyilv.- és kezelési oszt.vez.,

ELŐTERJESZTÉS**a Robert Bosch út és a Kölcsey utca csomópontjában megvalósult járdaépítés, gyalogos átvezetés és beépített forgalomtechnikai elemek tulajdonjogának átvételéről**

Tisztelt Képviselő-testület!

A Robert Bosch Elektronika Kft. (továbbiakban: Bosch.; cím: 3000 Hatvan, Robert Bosch út 1.; adószám: 11672953-2-10) az önkormányzati tulajdonban álló hatvani 0331/46 hrsz.-ú kivett közút megnevezésű, a hatvani 0331/38 hrsz.-ú kivett közút megnevezésű és a hatvani 5434 hrsz.-ú kivett közterület megnevezésű ingatlanok érintésével 35 m hosszú szakaszon – a Kölcsey utcai buszmegálló peronjának végétől indulva a Robert Bosch útig tartó, – valamint 27 m hosszú szakaszon, – mely az út másik oldalától indul és a Bosch telephely murvás parkolójának széléig tart – 1,5 m szélességben, szegéllyel és füvesített padkával járdaszakaszt épített a 19603-1/2017. iktatószámú (HAT/438-1/2019 és HAT-506-12/2019 számú közútkezelői hozzájárulásokkal módosított) határozat 5.6 pontjában előírtaknak megfelelően. A közlekedési hatóság a létesítményre a HE-05/HAT/1217-17/2019. számú forgalomba helyezési engedélyt kiadta.

A megépített járdaszakasz mellett forgalomtechnikai eszközök is (2 db STV199-VJT változtatható jelzőképpű lámpa és 2 db közúti, sárga villogó fejjel ellátott jelző) kihelyezésre kerültek. A beruházás összköltsége bruttó 21.459.670,- Ft volt.

A Bosch megkereste az önkormányzatot azzal, hogy az általa megvalósított közlekedési létesítményeket ingyenesen önkormányzati tulajdonba kívánja adni.

Magyarország helyi önkormányzatairól szóló 2011. évi CLXXXIX. törvény 13. § (1) bekezdése alapján a helyi közügyek, valamint a helyben biztosítandó közfeladatok körében ellátandó helyi önkormányzati feladatok, többek között a településüzemeltetés (ezen belül helyi közutak és tartozékai kialakítása és fenntartása).

A Bosch szakembereivel folytatott egyeztetések alapján az ingyenesen felajánlott járdaszakasz és a forgalomtechnikai eszközök elfogadása esetén – a Bosch képviseletére jogosult személyek írásbeli nyilatkozata alapján – az önkormányzatot ÁFA fizetési kötelezettség nem terheli.

A forgalomtechnikai eszközök – a sebességhatárt jelző táblák és a közúti jelzőrendszer – átvételét követően azok üzemeltetése az önkormányzat feladata lesz. Ennek költsége a kivitelező Signálterv Kft. ajánlata alapján 280.000,- Ft + ÁFA/év.

Az üzemeltetési szerződés megkötése további ajánlatok bekérését követően az önkormányzat számára legelőnyösebb ajánlattevővel a későbbiekben történik.



Kérem a Tisztelt Képviselő-testületet, hogy az előterjesztést megtárgyalni, véleményezni és az alábbi határozati javaslatot elfogadni szíveskedjen.

Határozati javaslat:

Hatvan Város Önkormányzata Képviselő-testülete a Robert Bosch Elektronika Kft. (cím: 3000 Hatvan, Robert Bosch út 1.; adószám: 11672953-2-10.) által az önkormányzat tulajdonában álló hatvani 0331/46 hrsz.-ú kivett közút megnevezésű, a hatvani 0331/38 hrsz.-ú kivett közút megnevezésű és a hatvani 5434 hrsz.-ú kivett közterület megnevezésű ingatlanokon megépített 62 m hosszú és 1,5 m széles járdaszakaszt, valamint 2 db változtatható jelzésekű lámpát és 2 db közúti jelzőrendszert – melynek költsége bruttó 21.459.670,- Ft volt – térítésmentesen önkormányzati tulajdonba veszi.

A Képviselő-testület felhatalmazza Hatvan város polgármesterét a vagyon átvételével kapcsolatban szükséges eljárási cselekmények lefolytatására, valamint szerződés aláírására.

Határidő: 2020. október 31.

Felelős: Hatvan város polgármestere a Műszaki és Városfejlesztési és a Gazdálkodási Iroda útján

Hatvan, 2020. szeptember 21.

Horváth Richárd
polgármester

Látta:

dr. Kovács Éva
jegyző



BOSCH zúzottköves parkoló

ROBERT BOSCH ÚT


HRSZ: 0331/46

Útkezelő: Hatvan Város Önkormányzata

0331/50

0354/2

Árok

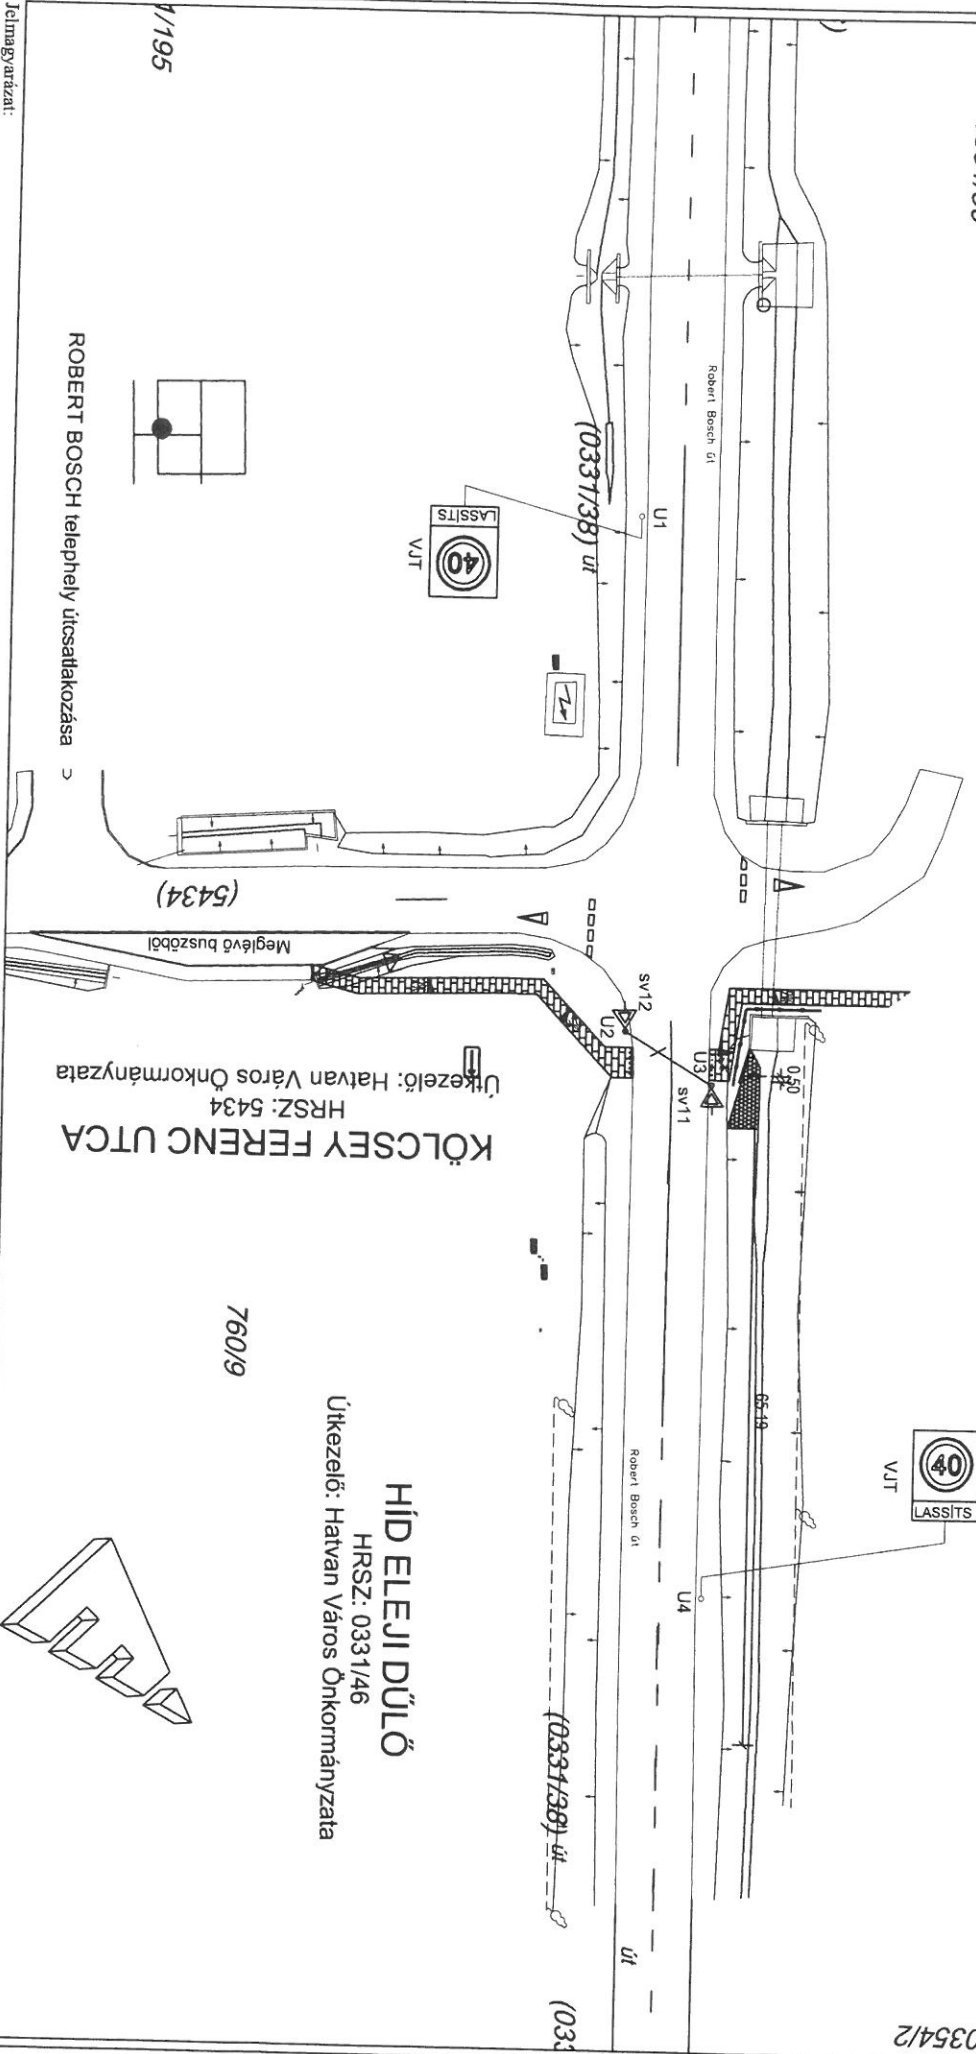

ROBERT BOSCH telephely úcsatlakozása

KÖLCSEY FERENC UTCA
HRSZ: 5434
Útkezelő: Hatvan Város Önkormányzata

HÍD ELEJI DÜLŐ

HRSZ: 0331/46

Útkezelő: Hatvan Város Önkormányzata

760/9

7/195

Jelmagyarázat:



VJT - sebességkorlátra figyelmeztető napelemes jelzőtábla

SV - napelemes sárga villógó figyelmeztető jelző

U - egy szálú NYV-J 7x1,5 RE 0,6/1kV CPR kábel átfeszítésen 7,5 m Ø108 mm tűzborítással csőszlop (U1, U2, U3, U4)

SCHMIDT
Forgalomtechnikai megoldások

Tervező: V. Andrási
Tervező: Andrási

Dátum: 2019.06.

Ellenőrző: Mátys György

Tervszám: 1031901

HATVAN
R. Bosch út - Kölcsey u.

VJT és SV
megvalósulási terv

Rajzszám:
J-1
Méretarány:
1:500